Legenda

Riolering

Bestaande situatie

- Bestaande VWA-inspectieput
- Bestaande VWA-streng, materiaal, diameter en b.o.b.'s op tekening weergegeven

Toekomstige situatie

- Grens deelgebied
- Bebouwing
- Nieuw wegtracé
- Kavelgrens
- VWA-inspectieput incl. putnummer. Put van eindstreng voorzien van roosterdeksel inclusief aansluiten van 2 kolken
- VWA-streng, PVC, diameter en b.o.b.'s op tekening weergegeven
- Aanbrengen VWA-huisaansluiting voorzien van ontstoppingsstuk
- HWA-inspectieput incl. putnummer. v.v. roosterdeksel indien verneld incl. overstortdrempel
- HWA-uitstroomput incl. putnummer. v.v. roosterdeksel indien verneld incl. overstortdrempel
- HWA-IT-streng, diameter en b.o.b.'s op tekening weergegeven Bij diameter ≤ ø400 PP-IT, bij diameter tot ø800 IT-beton
- Aanbrengen HWA-kolkaansluiting
- HWA-streng, gewapend beton, diameter en b.o.b.'s op tekening weergegeven
- HWA-uitstroom, uitvoeren met betonbuizen tenzij diameter ≤ ø400, dan PVC, met welput
- HWA-uitstroom, uitvoeren met betonbuizen tenzij diameter ≤ ø400, dan PVC, zonder welput
- Duiker-inspectieput
- Duiker, beton, diameter en b.o.b. volgens tekening; met welputten
- Aslijn zandsloot
- Insteek zandsloot
- Bodem zandsloot
- Grond ontgraven tot bestaande zandlaag en aanvullen met zand

Doorsnede principe Zandsloot

Schaal 1:50

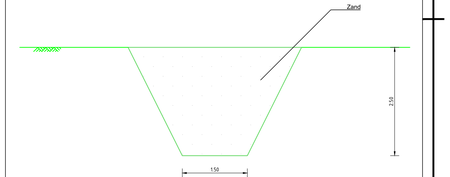

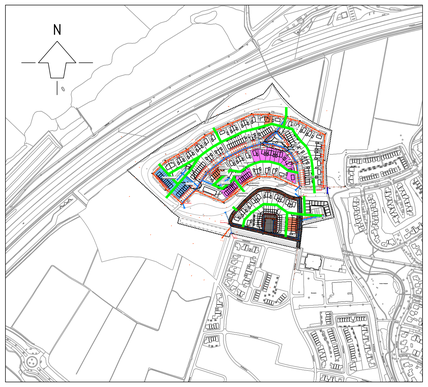

0 5 10 15 20m
SCHAAL 1:500

Overzicht

Schaal 1 : 200

NR	DATUM	WIJZIGING	GETEKEND
A	17-06-2022	Wijz. hoogtes en tracé zandsloten	M. Evers
B	08-07-2022	Toevoeging bandenlijnen	M. Evers
C	25-08-2022	Waterspuwers toev+aanp. hoogtes	M. Evers
D	–	–	–

Prins Willem-Alexanderlaan 240
7331 SZ Apeldoorn
Tel.: 055 – 30 353 00
info@stadlandwater.nl
www.stadlandwater.nl

OPDRACHTGEVER
Gemeente Harderwijk

PROJECTOMSCHRIJVING
BRM Harderwede, deelgebied 2 en 3
Grondwerk

TEKENINGOMSCHRIJVING
Indeling Zandsloten

TEKENINGNUMMER
SLW220460104__201_D0

STATUS
Concept

DATUM
09-05-22

TEKENAAR
A.Ubenk

PROJECTLEIDER
M. van Tend

SCHAAL
1 : 500

FORMAAT
A0

P:\2022\046010\4 Harderwijk BRM Harderwede\04 Tekeningen\04.01 In bewerking\SLW_TEK_200_INB.dwg